



POZIOM ±0

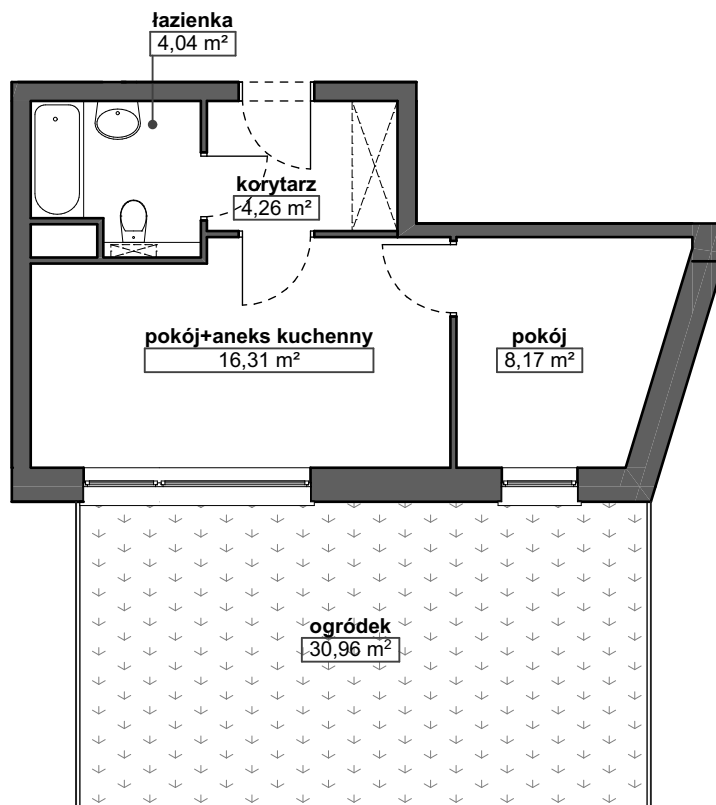

skala 1:100

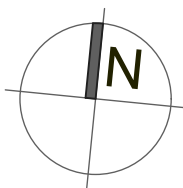

RZUT LOKALU ZOSTAŁ SPORZĄDZONY NA PODSTAWIE POMIARU POWYKONAWCZEGO

POWIERZCHNIE OGRÓDKÓW I BALKONÓW NIE SĄ WLICZANE DO POWIERZCHNI LOKALU

LOKAL USŁUGOWY - ZAKWATEROWANIA TURYSTYCZNEGO - WYODRĘBNIONY TRWAŁYMI ŚCIANAMI W OBRĘBIE BUDYNKU, WYPOSAŻONY W INSTALACJE: ELEKTRYCZNĄ, TELETECHNICZNĄ, WOD-KAN, CWU (INDYWIDUALNE PODGRZEWACZE ELEKTRYCZNE), POMPĘ CIEPŁA ORAZ SPEŁNIAJĄCY WYMOGI SAMODZIELNEGO LOKALU MIESZKALNEGO ZGODNIE Z Art. 2 ust. 2 USTAWY O WŁASNOŚCI LOKALI

LOKAL NR:

1

Zestawienie pomieszczeń:

korytarz	4,26
pokój+aneks kuchenny	16,31
łazienka	4,04
pokój	8,17

**POWIERZCHNIA
UŻYTKOWA LOKALU:**

32,78

POWIERZCHNIA OGRÓDKA:

30,96

Bursztynowa 7/1, 72-400 Łukęcin