



POZIOM ±0

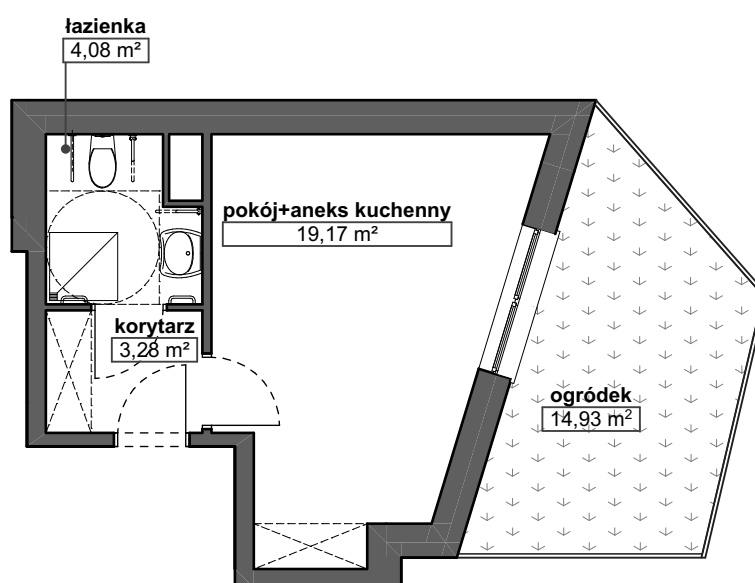

skala 1:100

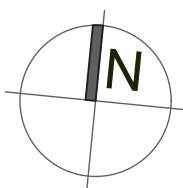

LOKAL NR:

3

Zestawienie pomieszczeń:

	[m ²]
korytarz	3,28
pokój+aneks kuchenny	19,17
łazienka	4,08

RZUT LOKALU ZOSTAŁ SPORZĄDZONY NA PODSTAWIE POMIARU POWYKONAWCZEGO

POWIERZCHNIE OGRÓDKÓW I BALKONÓW NIE SĄ WLICZANE DO POWIERZCHNI LOKALU

LOKAL USŁUGOWY - ZAKWATEROWANIA TURYSTYCZNEGO - WYODRĘBNIONY TRWAŁYMI ŚCIANAMI W OBRĘBIE BUDYNKU, WYPOSAŻONY W INSTALACJE: ELEKTRYCZNĄ, TELETECHNICZNĄ, WOD-KAN, CWU (INDYWIDUALNE PODGRZEWACZE ELEKTRYCZNE), POMPĘ CIEPŁA ORAZ SPEŁNIAJĄCY WYMOGI SAMODZIELNEGO LOKALU MIESZKALNEGO ZGODNIE Z Art. 2 ust. 2 USTAWY O WŁASNOŚCI LOKALI

**POWIERZCHNIA
UŻYTKOWA LOKALU:**

26,53

POWIERZCHNIA OGRÓDKA:


Bursztynowa 7/3, 72-400 Łukęcin