



POZIOM +1

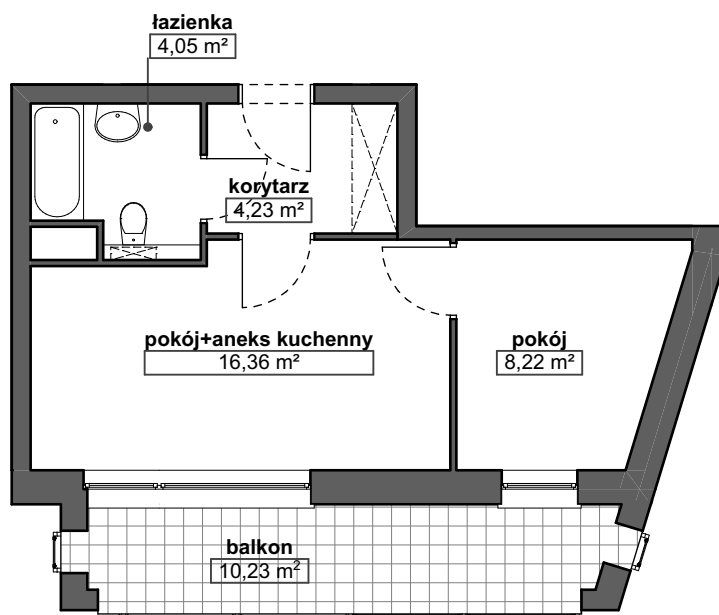

skala 1:100

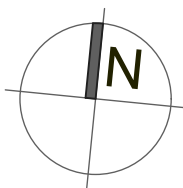

RZUT LOKALU ZOSTAŁ SPORZĄDZONY NA PODSTAWIE POMIARU POWYKONAWCZEGO

POWIERZCHNIE OGRÓDKÓW I BALKONÓW NIE SĄ WLICZANE DO POWIERZCHNI LOKALU

LOKAL USŁUGOWY - ZAKWATEROWANIA TURYSTYCZNEGO - WYODRĘBNIONY TRWAŁYMI ŚCIANAMI W OBRĘBIE BUDYNKU, WYPOSAŻONY W INSTALACJE: ELEKTRYCZNĄ, TELETECHNICZNĄ, WOD-KAN, CWU (INDYWIDUALNE PODGRZEWACZE ELEKTRYCZNE), POMPĘ CIEPŁA ORAZ SPEŁNIAJĄCY WYMOGI SAMODZIELNEGO LOKALU MIESZKALNEGO ZGODNIE Z Art. 2 ust. 2 USTAWY O WŁASNOŚCI LOKALI

LOKAL NR:

4

Zestawienie pomieszczeń:

	[m ²]
korytarz	4,23
pokój+aneks kuchenny	16,36
łazienka	4,05
pokój	8,22

**POWIERZCHNIA
UŻYTKOWA LOKALU:**

32,86

POWIERZCHNIA BALKONU:

10,23

Bursztynowa 7/4, 72-400 Łukęcin