



POZIOM +2

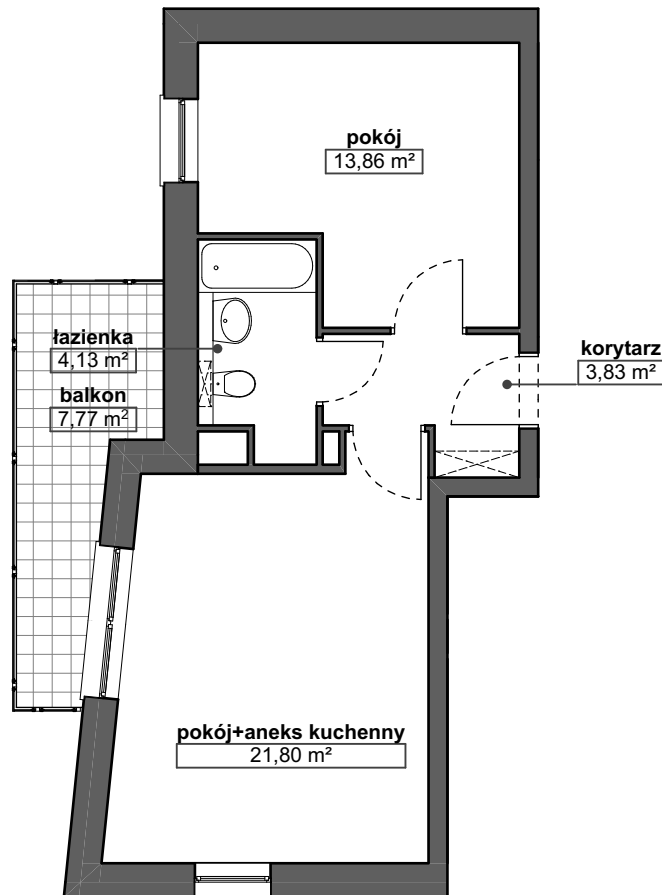

skala 1:100

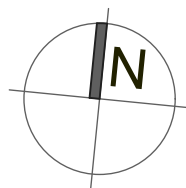

RZUT LOKALU ZOSTAŁ SPORZĄDZONY NA PODSTAWIE POMIARU POWYKONAWCZEGO

POWIERZCHNIE OGRÓDKÓW I BALKONÓW NIE SĄ WLICZANE DO POWIERZCHNI LOKALU

LOKAL USŁUGOWY - ZAKWATEROWANIA TURYSTYCZNEGO - WYODRĘBNIONY TRWAŁYMI ŚCIANAMI W OBRĘBIE BUDYNKU, WYPOSAŻONY W INSTALACJE: ELEKTRYCZNĄ, TELETECHNICZNĄ, WOD-KAN, CWU (INDYWIDUALNE PODGRZEWACZE ELEKTRYCZNE), POMPĘ CIEPŁA ORAZ SPEŁNIAJĄCY WYMOGI SAMODZIELNEGO LOKALU MIESZKALNEGO ZGODNIE Z Art. 2 ust. 2 USTAWY O WŁASNOŚCI LOKALI

LOKAL NR:

Zestawienie pomieszczeń:

korytarz	3,83
pokój+aneks kuchenny	21,80
łazienka	4,13
pokój	13,86

**POWIERZCHNIA
UŻYTKOWA LOKALU:**

8

43,62

POWIERZCHNIA BALKONU:

7,77

Bursztynowa 7/8, 72-400 Łukęcin